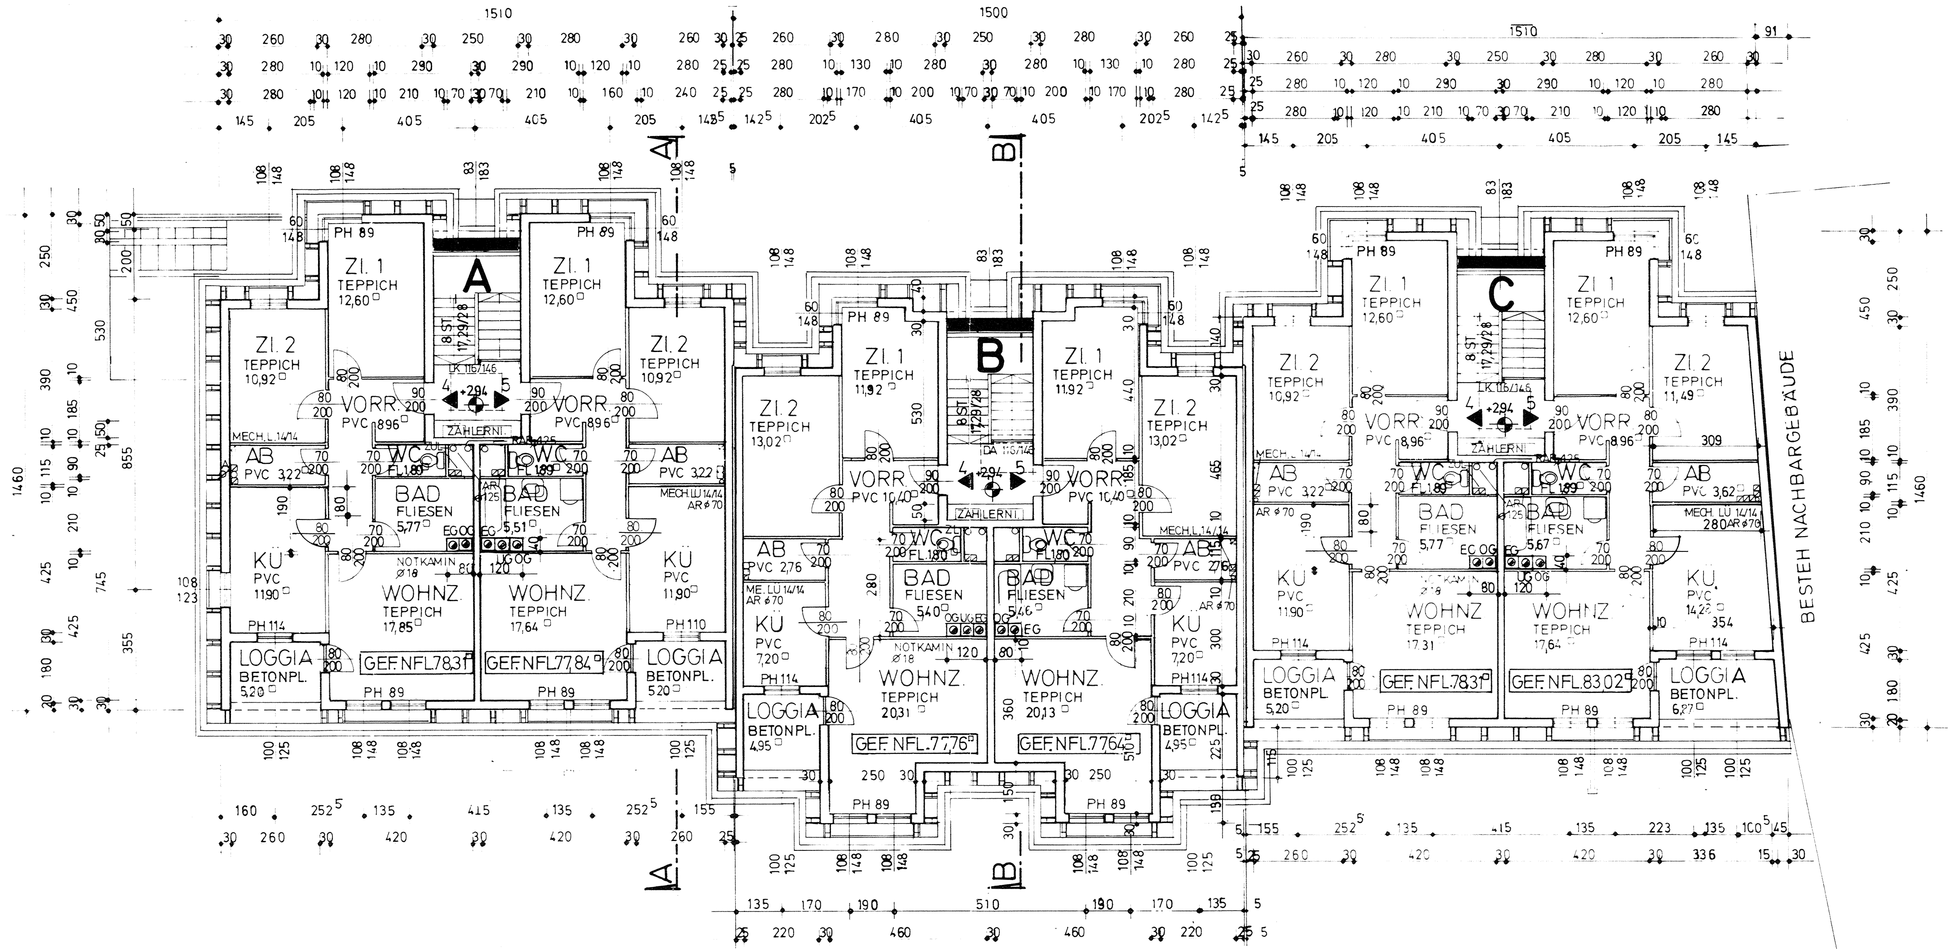

OBERGESCHOSS

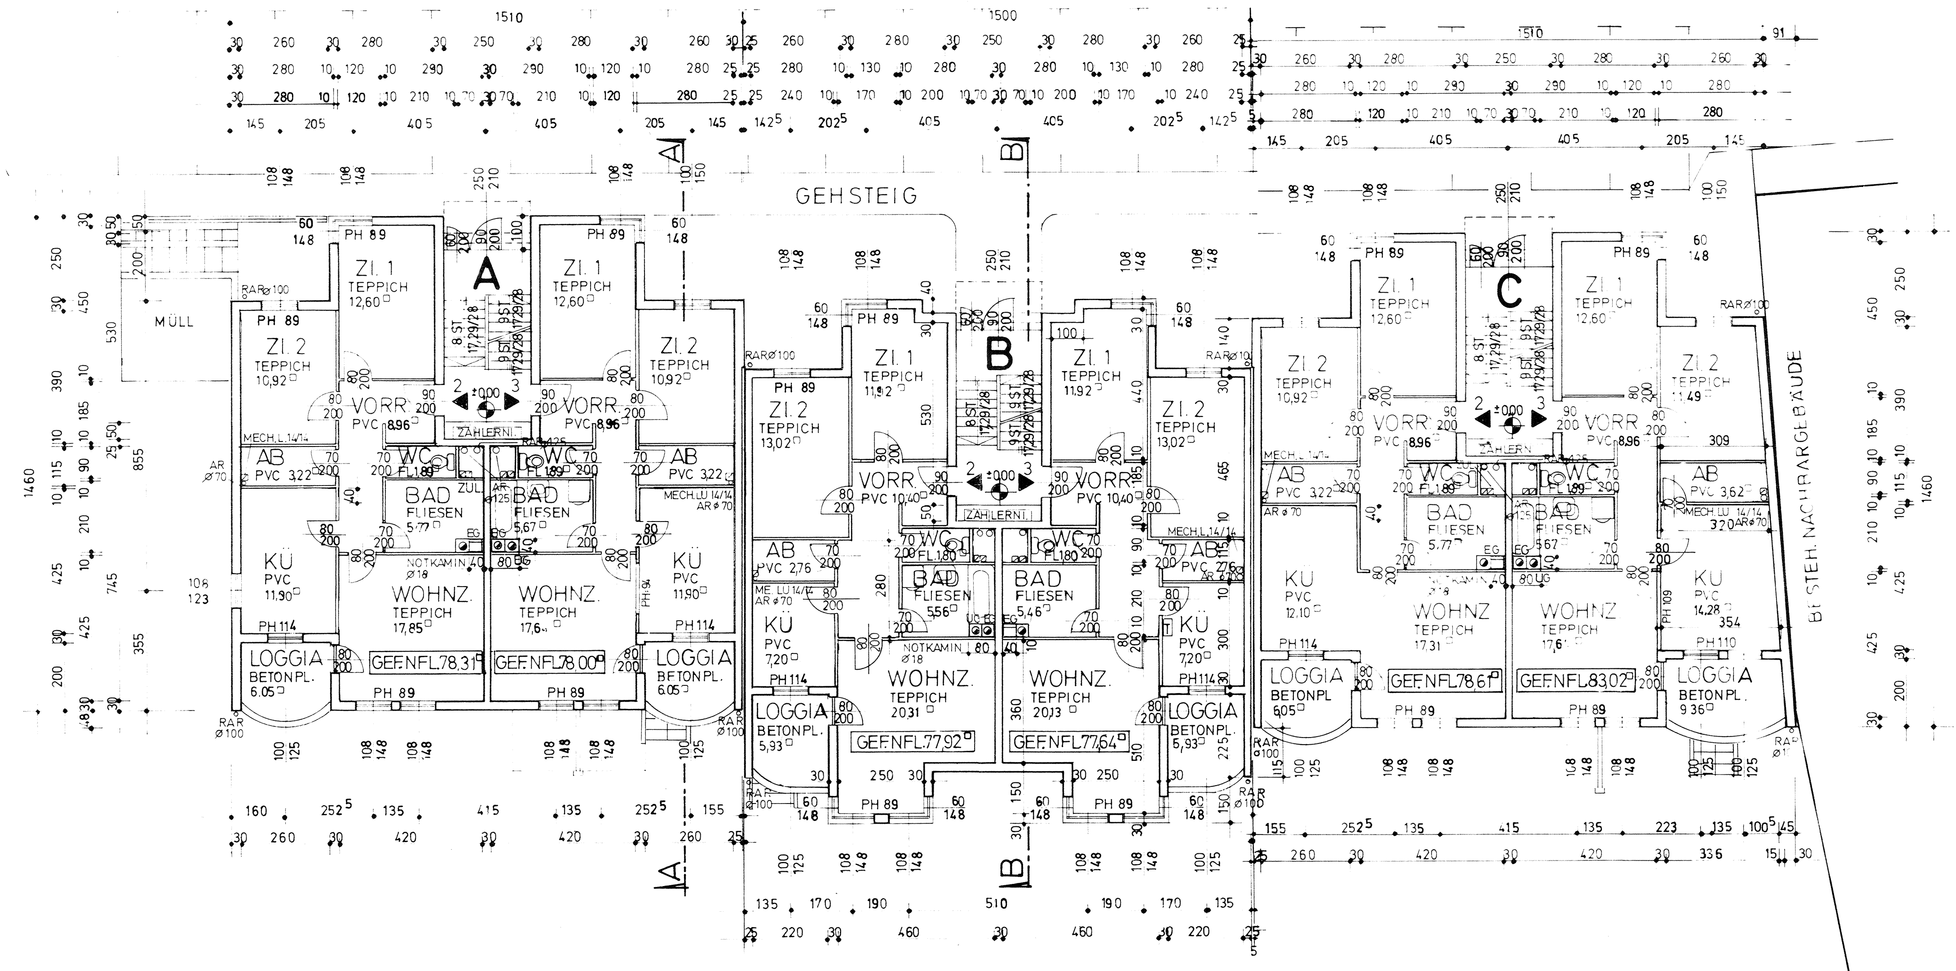

ERDGESCHOSS

HAUPTSTRASSE

BEHÖRDE

Hierauf bezieht sich der ha. Bescheid vom 22. Juli 1987, Zl. 342/87 - BA.
Der Bürgermeister:

PARIE D

BESTANDSPLAN

WOHNHAUSANLAGE

IN 2381 LAAB IM WALDE
HAUPTSTRASSE 29
AUF GST. NR. 51 EZ. 55 FÜR DIE

WOHNUNGSEIGENTÜMER

1080 WIEN, JOSEFSTÄDTERGASSE 51

BAUWERBER	BAULEITER
	TECHNISCHER RAT BAUMEISTER ING. A. JOIGER GESELLSCHAFT M. B. H. & CO. K. G. 2340 MÖDLING, NEUGASSE 15, TEL. 82511
ARCH. DIPL. ING. A. STRAITZ 2340 MÖDLING, JAKOB - THOMASTR. 2, 02236/82122	GRUNDEIGENTÜMER Der Bürgermeister:

GRUNDRISS E.G. + O.G. 87.03.02 PL. NR. 113/101

0,73 □